


Flächenübersicht Wohnflächenberechnung		
Nummer	Name	Flächen nach WoFIV
001	Zimmer 1	F= 20.9 m2
002	Flur	F= 11.3 m2
003	Zimmer 2	F= 20.2 m2
004	Küche	F= 8.8 m2
005	Bad	F= 5.9 m2
006	Zimmer 3	F= 11.9 m2
007	Balkon	F= 6.0/2 m2
		F= 82.0 m2

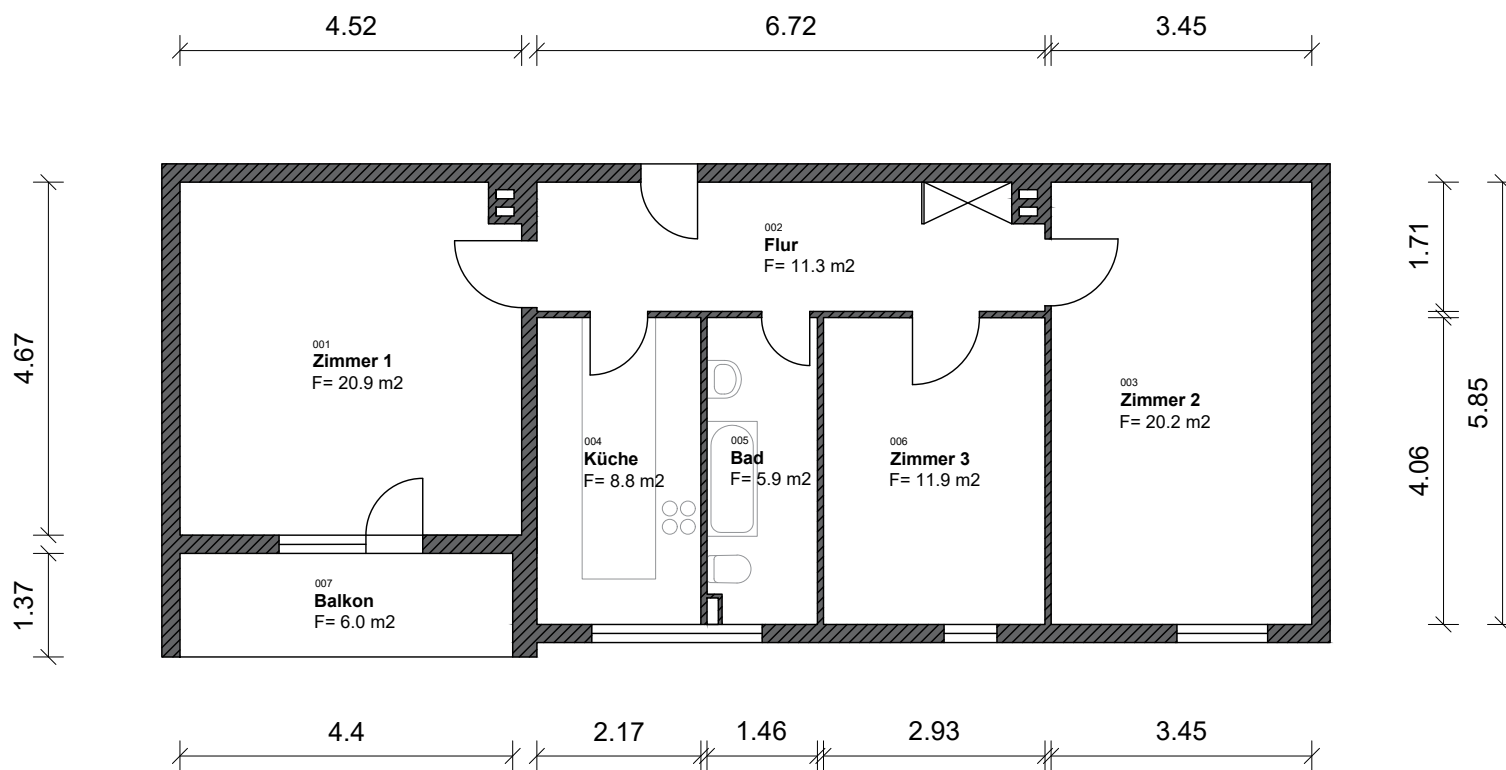

Phase	Bestandsplan		
Objektadresse	Cicerostr. 3 10709 Berlin		
Planinhalt	Wohnung 28 (2.OG mitte)		
Maßstab	1:100	Datum	17.02.26
Projektnummer	SchoDac	Plan Nr.	C3-28
Blattformat	A4 - 29.7 x 21 cm		

Unterschrift, I.A.

Architektenliste Nr. 16182

Jennifer Wenzel
Shore Capital Int. Ltd.
Pariser Platz 4a
10117 Berlin